

Kierownik Robot Sanitarnych
mgr. inż. Sławek Siołkias

-1-

± 0,00 = 80,50m n.p.m.

Investor
Gmina Łomianki
05-082 Łomianki, ul. Warszawska 115

KWADRATURA
biuro@kwadratura.com.pl
ul. Gdz 708 706
Warszawa 02-611

projektant
mgr inż. Radosław Mieldeł
upr. proj. LIB0048/PO05/09

opracowanie
mgr inż. Czajgorz Świątkowski

opracowanie
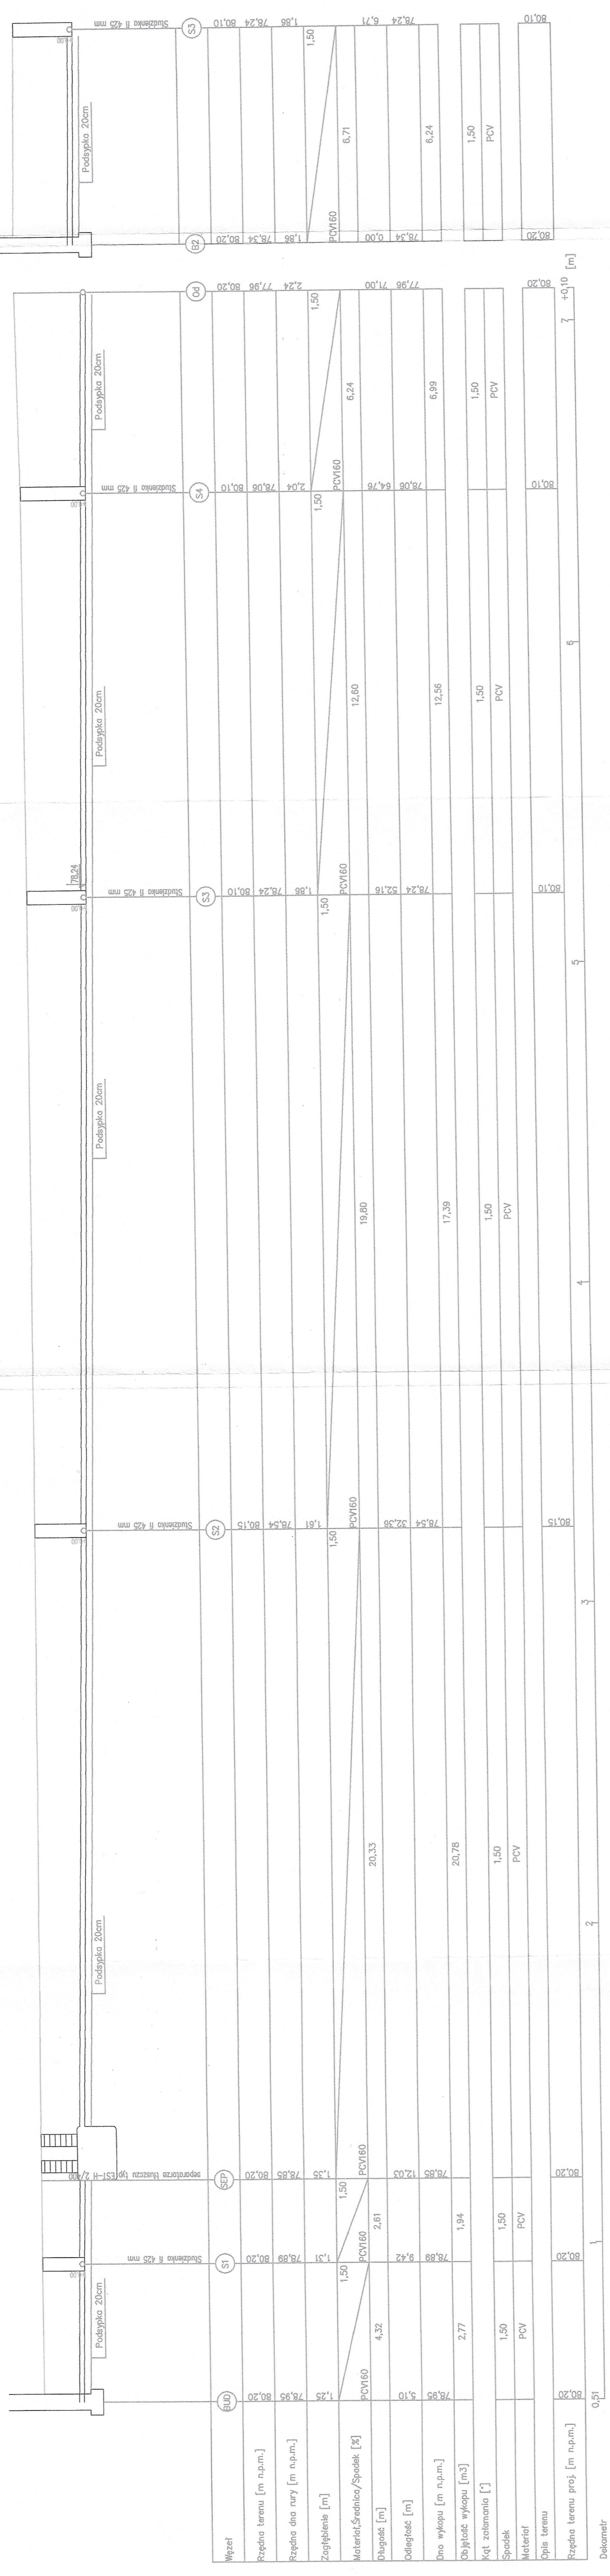
Typ rys. projekt wykonawczy

Typ rys. Profil przyłącza kanalizacji

data 30.11.2017 1:100/1:100 nr. rysunku is.4

**DOKUMENTACJA
POWYKONAWCZA**

Kierownik Robót Sanitarnych
mgr inż. Paweł Stoklas
upr. bud. Nr. 14510. MAZ.0363/WBS/19
-1-

± 0,00 = 80,50m n.p.m.

Investor
Gmina Łomianki
05-092 Łomianki, ul. Warszawska 115

KWADRATURA

biuro@kwadratura.waw.pl www.kwadratura.waw.pl
biuro: ul. Krasińskiego 45c lok. 4, Warszawa 02-811 tel. 662 789 709

projektant
mgr inż. Radosław Miszlał podpis

upr. proj. LUB/0048/P00S/09

opracował
mgr inż. Grzegorz Śmiechowski

sprawdzający
mgr inż. Grzegorz Milanuk upr. proj. MAZ/0463/PWOS/05

tytuł rys.
Przedszkole publiczne z placem zabaw
na działkach 17 i 18 w Dąbrowie Leśnej
w Łomiankach

branża
sanitarna

etap
projekt wykonawczy

tytuł rys.
Profil przyłącza wody

data
30.11.2017

skala
1:100/1:100

nr. rysunku
is.5

